令和７年度	橋梁補修	工事
工事番号	第 31 号	
路線河川名	粒ケ谷地六戸線	
施工箇所	三戸郡五戸町大字切谷内 地内	
橋面施設撤去図	縮尺 各図記入	
図面番号	19 葉中 8	
五戸/町		
青森県		

9/26 粒ケ谷地橋

橋面施設撤去図

【伸縮装置・防護柵・舗装版】

平面図 S=1:100

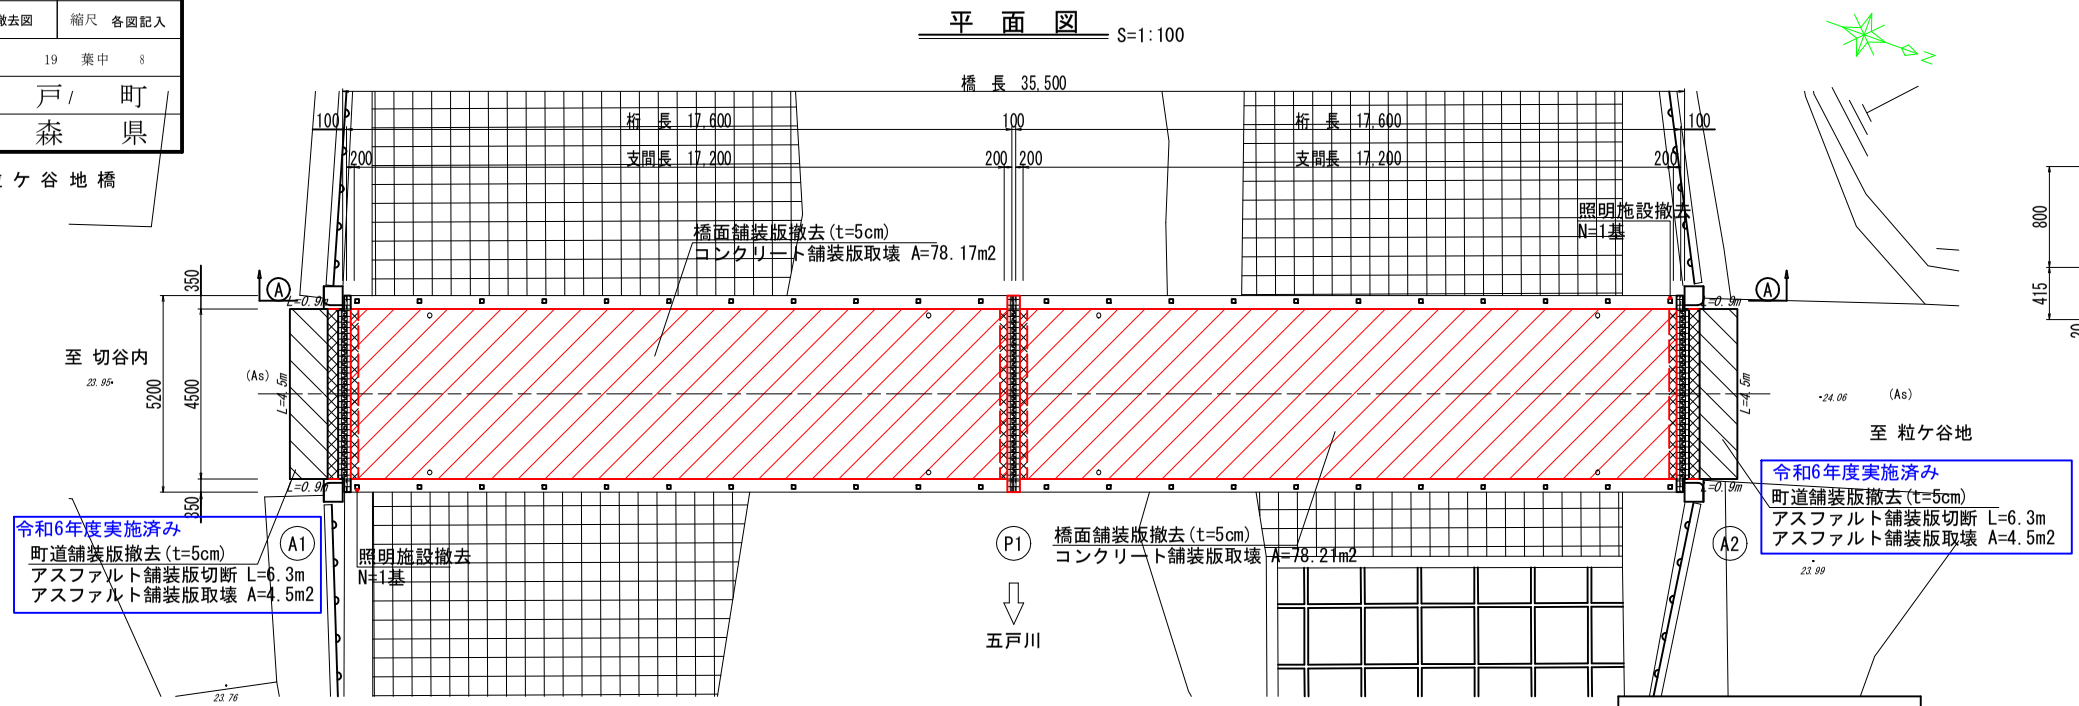

断面図 S=1:30

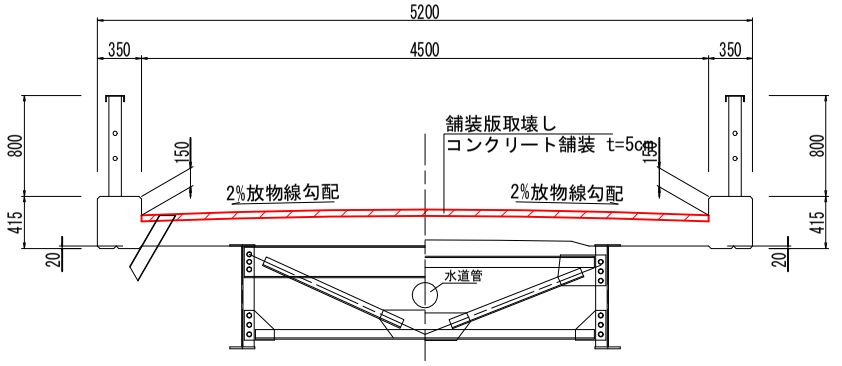

伸縮装置撤去工 S=1:10

令和6年度実施済み

橋台部断面図

伸縮装置撤去重量：0.57 t/箇所

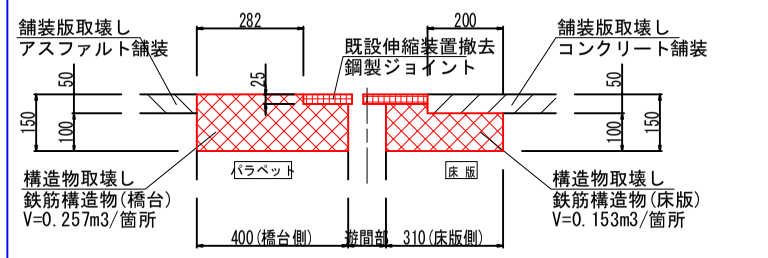

橋脚部断面図

伸縮装置撤去重量：0.68 t/箇所

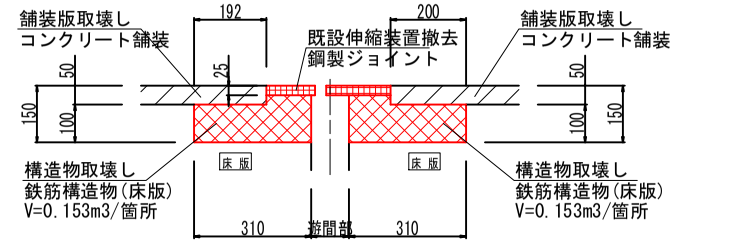

防護柵撤去工

(照明施設撤去工含む)

部分撤去箇所図 S=1:100

(A－A矢視図)

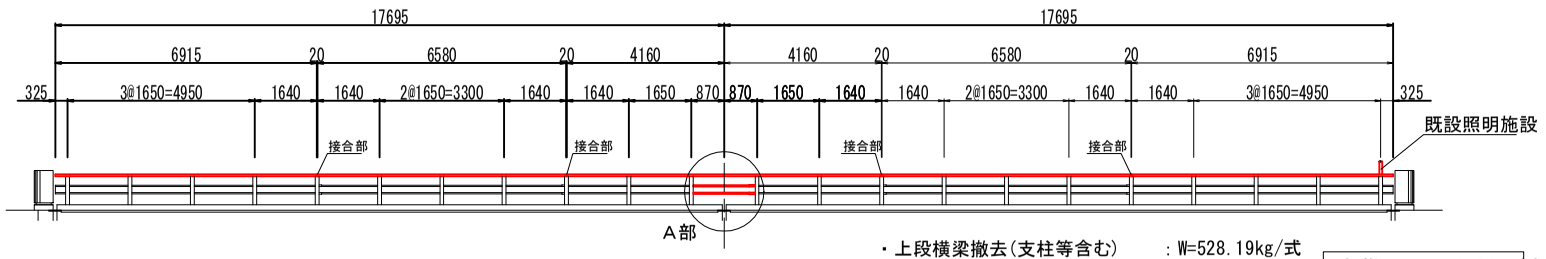

・上段横梁撤去(支柱等含む) ：W=528.19kg/式
・中段・下段パイプ撤去(伸縮部)：W= 17.06kg/式
防護柵撤去重量：0.55 t/式

A部詳細図 S=1:10

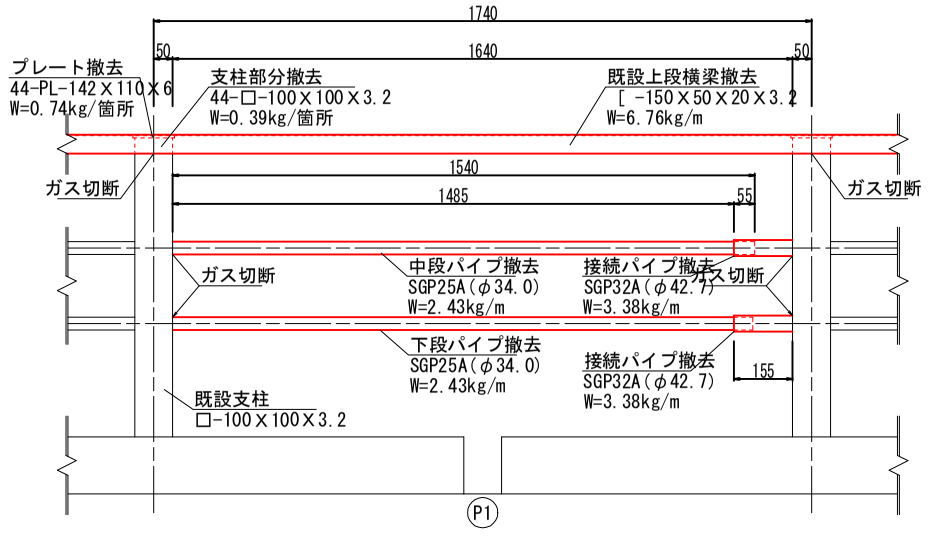

照明施設撤去図 S=1:30

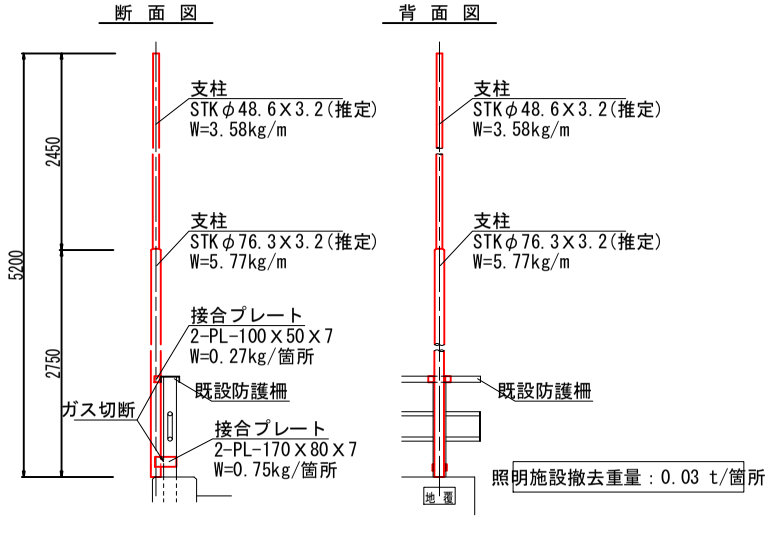

照明施設撤去重量：0.03 t/箇所

凡例

表示	対策工法
	伸縮装置撤去工(本体)令和6年度実施済み
	伸縮装置撤去工(躯体)令和6年度実施済み
	舗装版取壊工(コンクリート)
	舗装版取壊工(アスファルト)

数量表

品名	仕様・規格	単位	第１径間	第２径間	合計	備考
舗装版撤去工						
橋面舗装版破砕	コンクリート舗装 t=5cm	m2	78.17	78.21	156.38	
~~伸縮装置撤去工~~	令和6年度実施済み					
~~既設伸縮装置撤去~~	~~鋼製ジョイント~~	~~m~~	~~9.0~~	~~4.5~~	~~13.5~~	~~撤去重量：1.82 t/式~~
~~構造物取壊し~~	~~鉄筋構造物~~	~~m3~~	~~0.563~~	~~0.563~~	~~1.126~~	
~~町道舗装版撤去工~~	令和6年度実施済み					
~~舗装版切断~~	~~アスファルト舗装 t=5cm~~	~~m~~	~~6.3~~	~~6.3~~	~~12.6~~	
~~舗装版取壊し~~	~~アスファルト舗装 t=5cm~~	~~m2~~	~~4.5~~	~~4.5~~	~~9.0~~	
防護柵撤去工						
既設防護柵	鋼製防護柵	m	35.39	35.39	70.78	撤去重量：0.55 t/式
照明施設撤去工						
既設照明施設撤去	鋼製支柱 H=5.2m	基	1	1	2	撤去重量：0.06 t/式

注 記

1) 本図面は、既存資料および現地計測をもとに作成した図面である。
2) 施工する際は、再度現地検測を行って寸法等を確認すること。
3) 既設構造物を撤去する際は、既設鉄筋に留意して取壊しを行うこと。